



**ПРАВИТЕЛЬСТВО МОСКВЫ**  
**ДЕПАРТАМЕНТ ТРУДА И СОЦИАЛЬНОЙ ЗАЩИТЫ НАСЕЛЕНИЯ**  
**ГОРОДА МОСКВЫ**

**ПАСПОРТ ДОСТУПНОСТИ**  
**для инвалидов общественного здания**

Наименование объекта:

**Государственное бюджетное учреждение Пансионат «Коньково»  
для ветеранов войны, 117321, г.Москва, ул.Профсоюзная, д.140,  
корп.6**

Классификационный код: \_\_\_\_\_  
(по функциональному назначению жилья)

Административно-территориальная принадлежность:

**Юго-западный административный округ, район Теплый Стан**

**СОГЛАСОВАНО**

Председатель общественной  
организации инвалидов  
района Теплый Стан

**Е.И. Макеева**

**26 ноября 2019г.**



**УТВЕРЖДАЮ**

Директор ГБУ ПВВ «Коньково»

**Г.И. Михайличенко**

**26 ноября 2019г.**



**ПАСПОРТ ДОСТУПНОСТИ  
для инвалидов общественного здания**

Наименование объекта	<b>Государственное бюджетное учреждение пансионат «Коньково» для ветеранов войны Департамента труда и социальной защиты населения города Москвы</b>		
Фактический адрес	117321, г.Москва, ул.Профсоюзная, д.140, корп.6		
Юридический адрес	117321, г.Москва, ул.Профсоюзная, д.140, корп.6		
Округ, район	ЮЗАО, р-н Теплый Стан		
Телефон/ E-mail	8-495-339-91-97 / pvv-konkovo@mos.ru		
Вид деятельности	Стационарное социальное обслуживание		
Ведомственная принадлежность, вышестоящая организация	Департамент труда и социальной защиты населения города Москвы		
Форма собственности объекта	Оперативное управление		
Размещение объекта : 1 здание 3-х этажное (все здание, часть здания, здание жилое или нежилое, этажи, на которых оказываются услуги)			
Количество и назначение входов	1 главный, 10 запасных		
Объем предоставляемых услуг (количество посетителей в день, вместимость)			151
Возможность оказания помощи в получении услуги инвалиду со стойкими нарушениями здоровья			есть
Возможность обслуживания инвалидов со стойкими нарушениями здоровья на дому			нет
Возможность дистанционного обслуживания			нет

**1. Доступность основных функциональных зон объекта для инвалидов**

Наименование основных структурных элементов объекта	Доступность для инвалидов			
	К	О	С	Г
Территория объекта	полностью	полностью	частично	полностью
Входная группа	полностью	полностью	частично	полностью
Пути движения	полностью	полностью	частично	полностью
Зона оказания услуги	полностью	полностью	частично	полностью
Санитарно-бытовые помещения	полностью	полностью	частично	полностью

**2. Доступность объекта для инвалидов**

Состояние доступности	Доступность для инвалидов			
	К	О	С	Г
Доступность объекта	полностью	полностью	частично	полностью
Доступность услуги	полностью	полностью	частично	полностью
Доступность итоговая	частично			

**3. Рекомендации по адаптации основных функциональных зон объекта**

Основные структурные элементы объекта	Рекомендации по адаптации объекта*
Территория, прилегающая к зданию (участок)	В рамках ремонта выполнить реконструкцию площадки с пандусом у контрольно-пропускного пункта согласно требованиям ГОСТ 52875-2007, СП 31-102-99.
Вход (входы) в здание	Не нуждается
Путь (пути) движения внутри здания	Не нуждается
Зона целевого посещения объекта (оказания услуги)	Модернизация
Санитарно-гигиенические помещения	Модернизация
Все зоны и участки объекта в целом	Частичная модернизация

\* указываются виды работ, в том числе: не нуждается; в рамках ремонта (текущего, капитального); технические решения невозможны, организация альтернативной формы обслуживания

4. Планируемый период проведения работ по адаптации 2020 год.

5. Ожидаемый результат (по состоянию доступности) после выполнения работ по адаптации: **Объект доступен для всех категорий инвалидов**

Паспорт сформирован на основании Анкеты обследования от «25» ноября 2019 г.,  
Дата составления паспорта « 26 » ноября 2019 г.

Руководитель организации

..... Г.И.Михайличенко  
/Ф.И.О/

М.П.

Председатель общественной организации инвалидов

..... Г.И.Макеева  
/Ф.И.О/

М.П.




# ИНВЕНТАРИЗАЦИОННЫЙ ПЛАН

Исполнительная съемка М 1:500

(на момент ввода объекта благоустройства в эксплуатацию или составления паспорта)

СОГЛАСОВАНО:

Балансодержатель (землепользователь)  
объекта ГБУ ПВВ «Каньково»

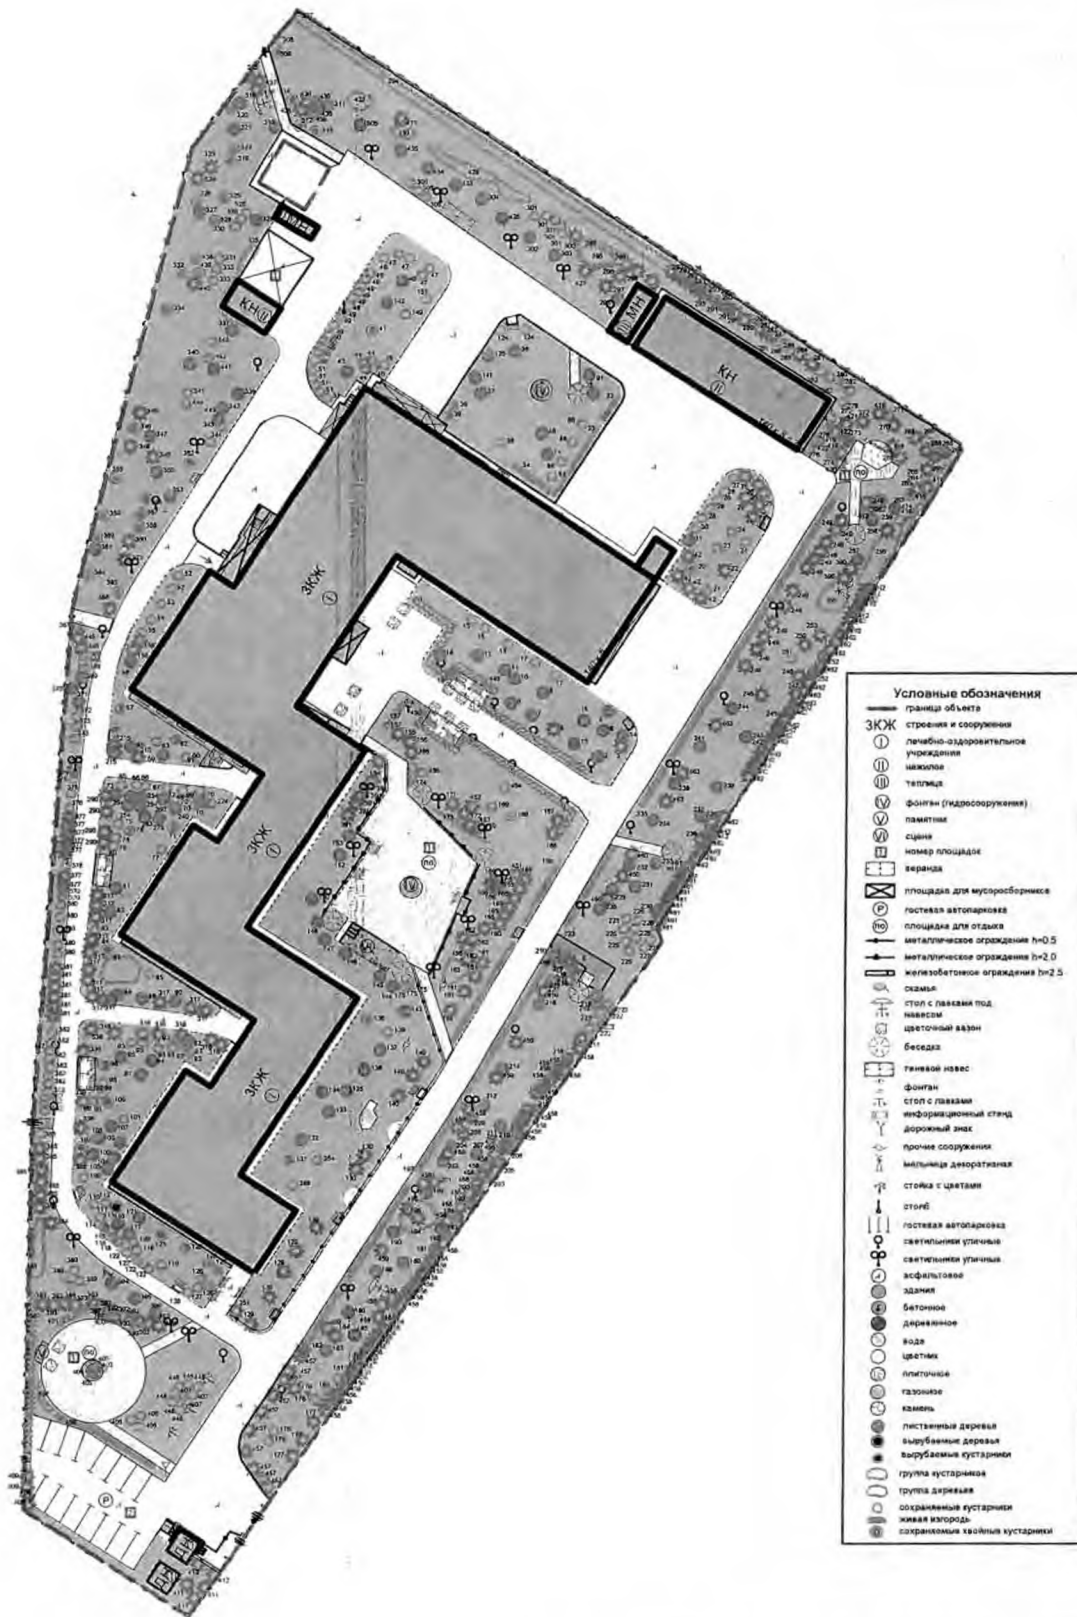

					Заказчик ГБУ ПВВ «Каньково»			
					Паспорт благоустройства территории			
					М 1:500			000 "АРАКС"